AS-BUILT

OUTSIDE 69 × 16¾ × 5½

INSIDE 67½ × 14 × 5

16 × 2 = 32

6 × 3 = 18

50

48
− 32
16 ÷ 3 = 5.33

68
+ 10
78
+ 10
88

47
+ 4 FOLDS
48

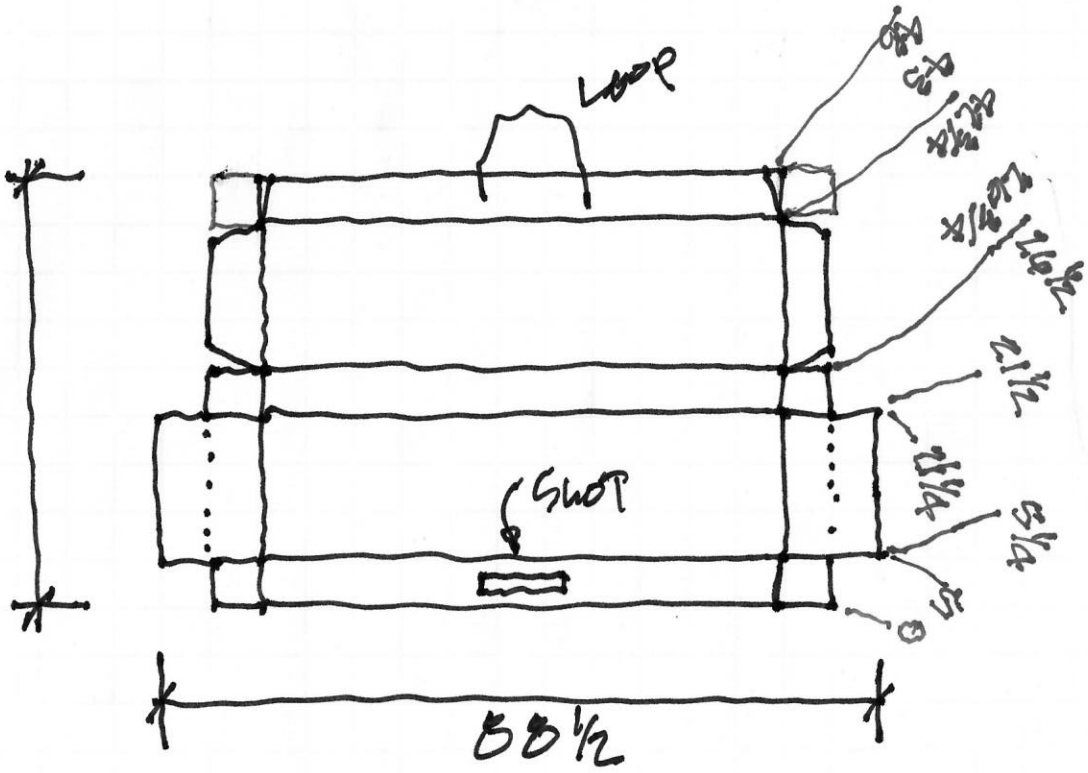

88
+ 2 FOLDS
88½